


道路計画平面図

S=1:200

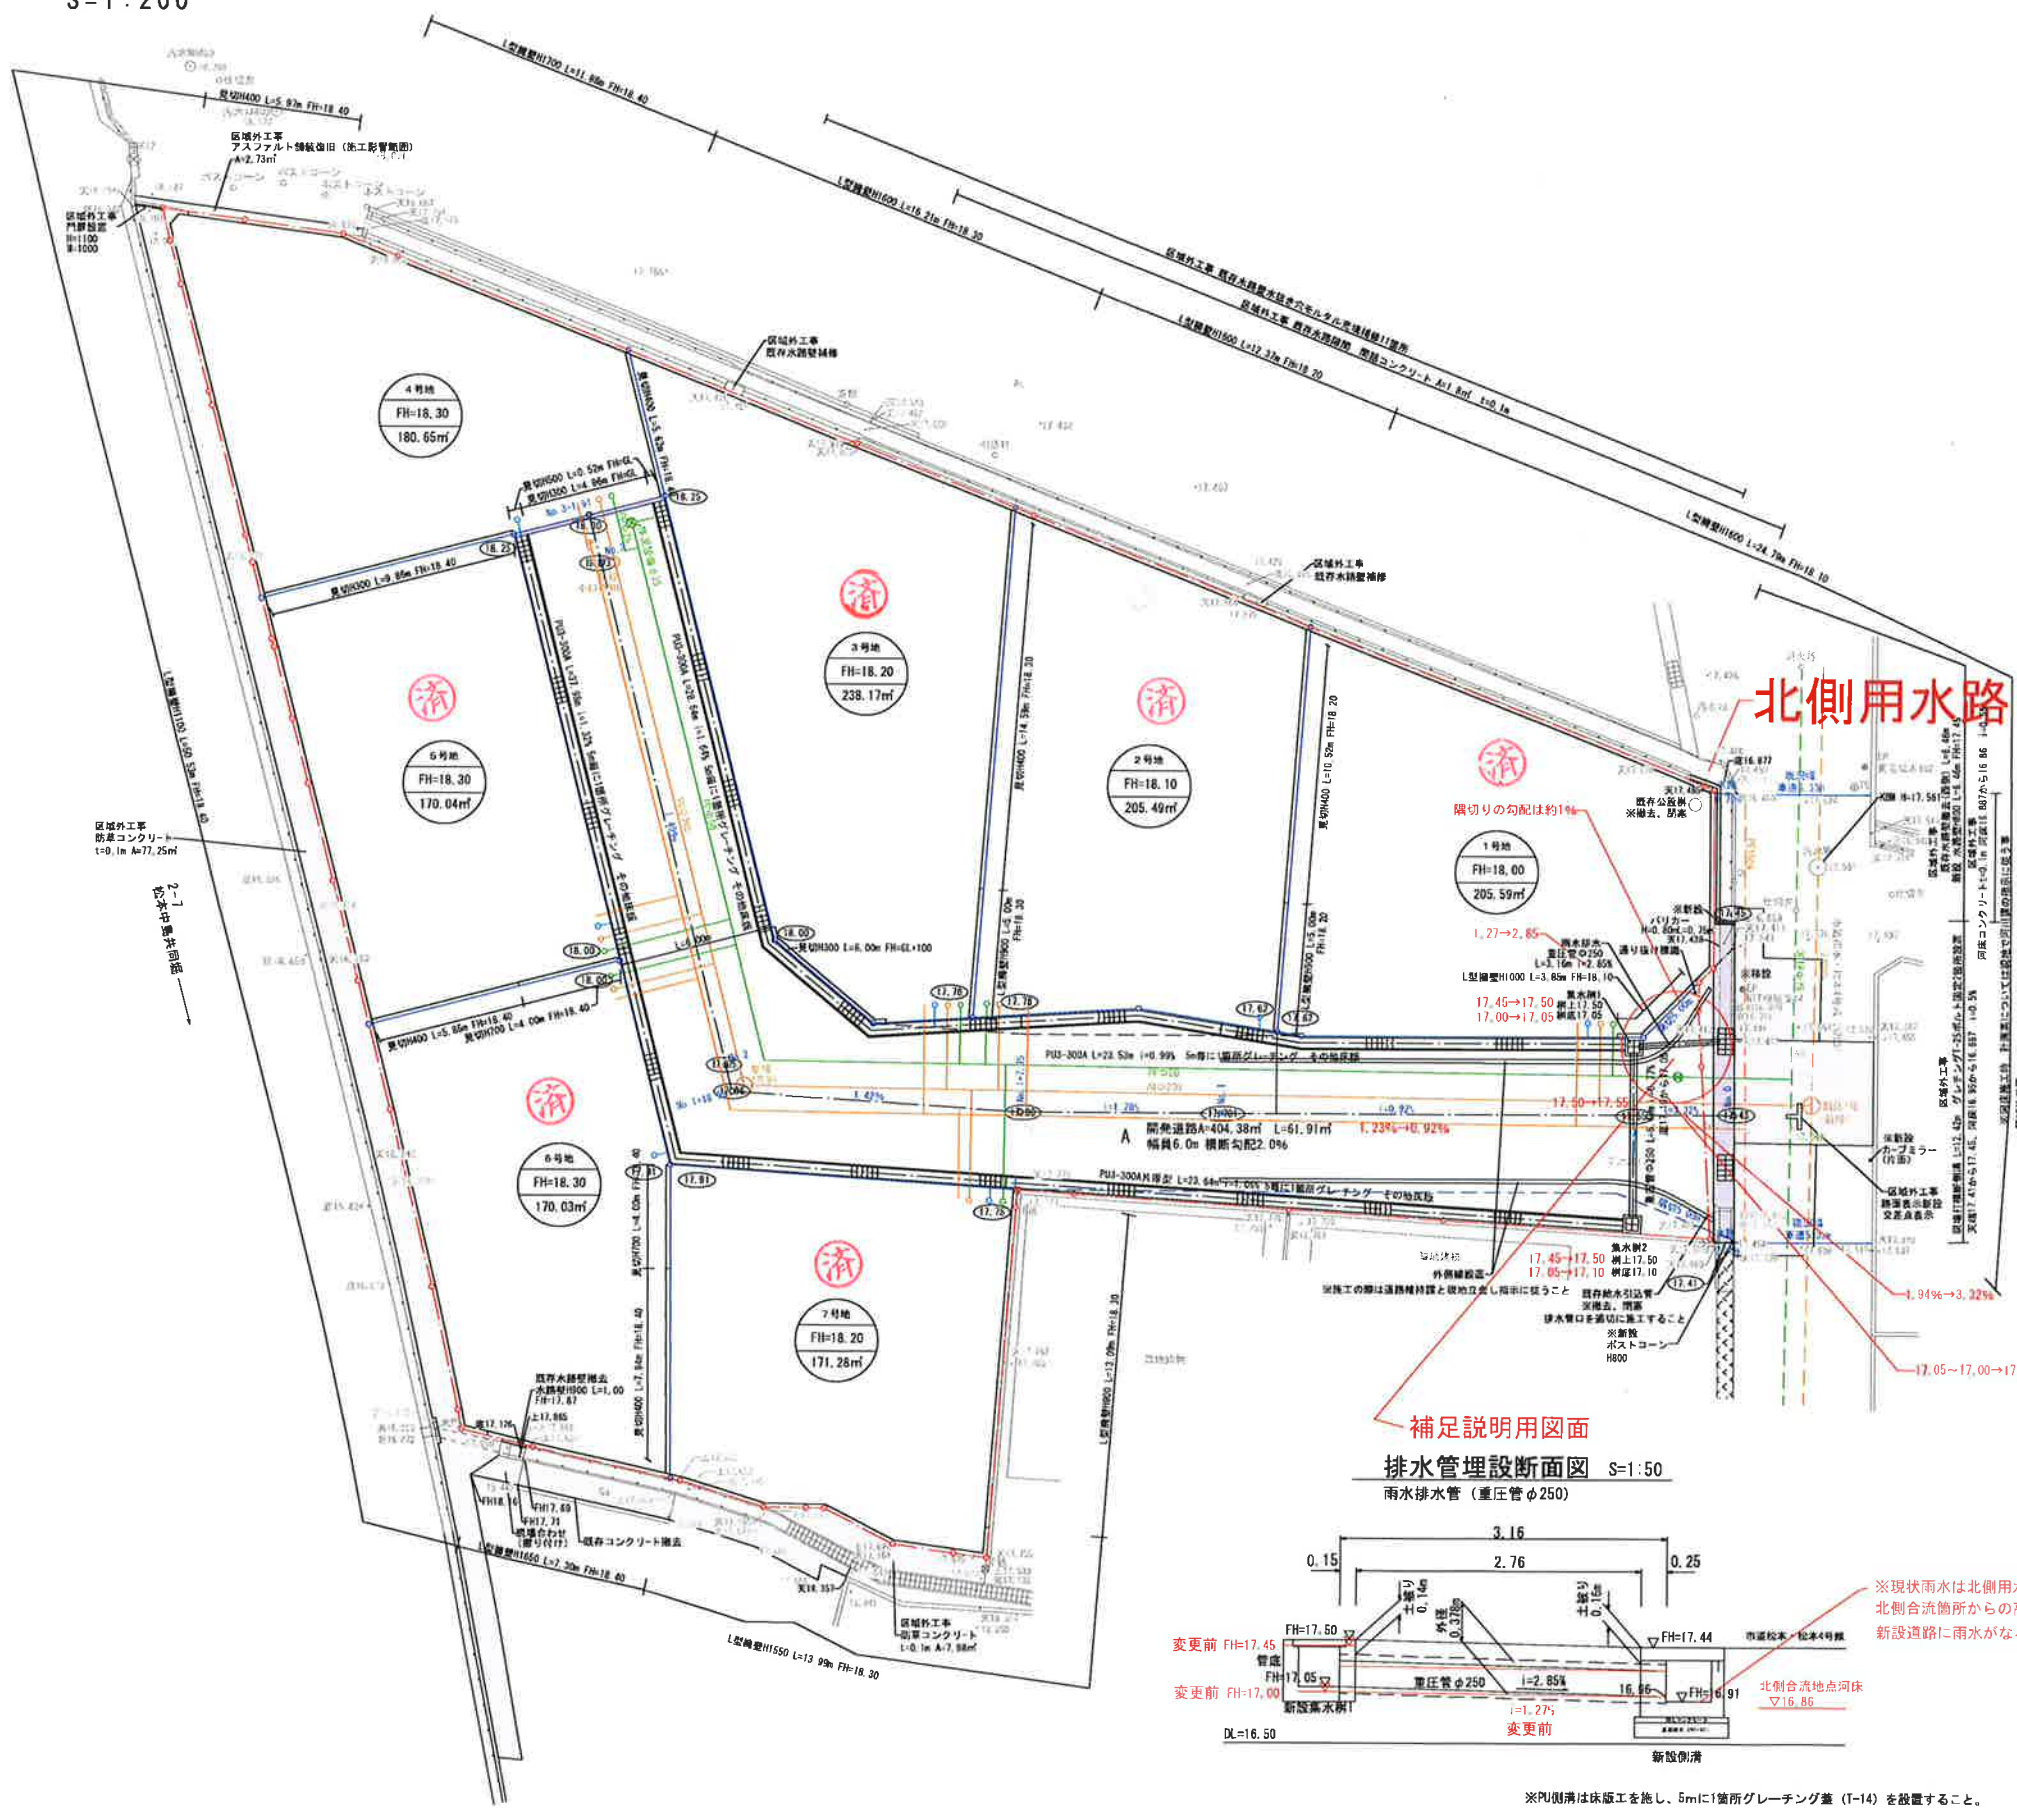

土地利用計画

開発面積	1745.63㎡	
用途地域	第一種住居地域	(200/60)
分譲地面積	1341.25㎡	76.83%
開発道路	404.38㎡	23.17%
合計	1745.63㎡	100.00%

地番	面積 (㎡)
1号地	205.59
2号地	205.49
3号地	238.17
4号地	180.65
5号地	170.04
6号地	170.03
7号地	171.28
分譲地合計	1341.25
開発道路	404.38
合計面積	1745.63

凡	例
開発区域線	宅内引込管PPφ25
給水管 (既設破線)	取付管Wφ150
汚水排水管 (既設破線)	取付管Wφ100
雨水排水施設 (既設破線)	
宅地造成	
見切・擁壁工	
アスファルト舗装	
流水方向	
計画高	
区域外工事	
ガス管 (既設破線)	取付管PE30A

赤書き変更箇所
変更前→変更後

事業名	松本分譲地造成工事
開発地区	富士市松本 地内
図面名	道路計画平面図
図面番号	縮尺 1/200
株式会社 あおば	
行政書士 浅井 里美	
TEL 055-960-7055	